

Carte Communale


Document graphique n°2-C
Plan du réseau d'eau potable

Echelle : 1/2000e

Vu pour être annexé à la délibération du 24.04.2012 approuvant la carte communale
Signature du Maire et cachet de la mairie

Vu pour être annexé à l'arrêté préfectoral du ... approuvant la carte communale
Signature et cachet du représentant de l'Etat

GEOGRAM sarl
16 rue Rayet Liénart - 51420 WITRY-LES-REIMS
Tél. : 03.26.50.36.86 - Fax : 03.26.50.36.80
bureau.etudes@geogram.fr

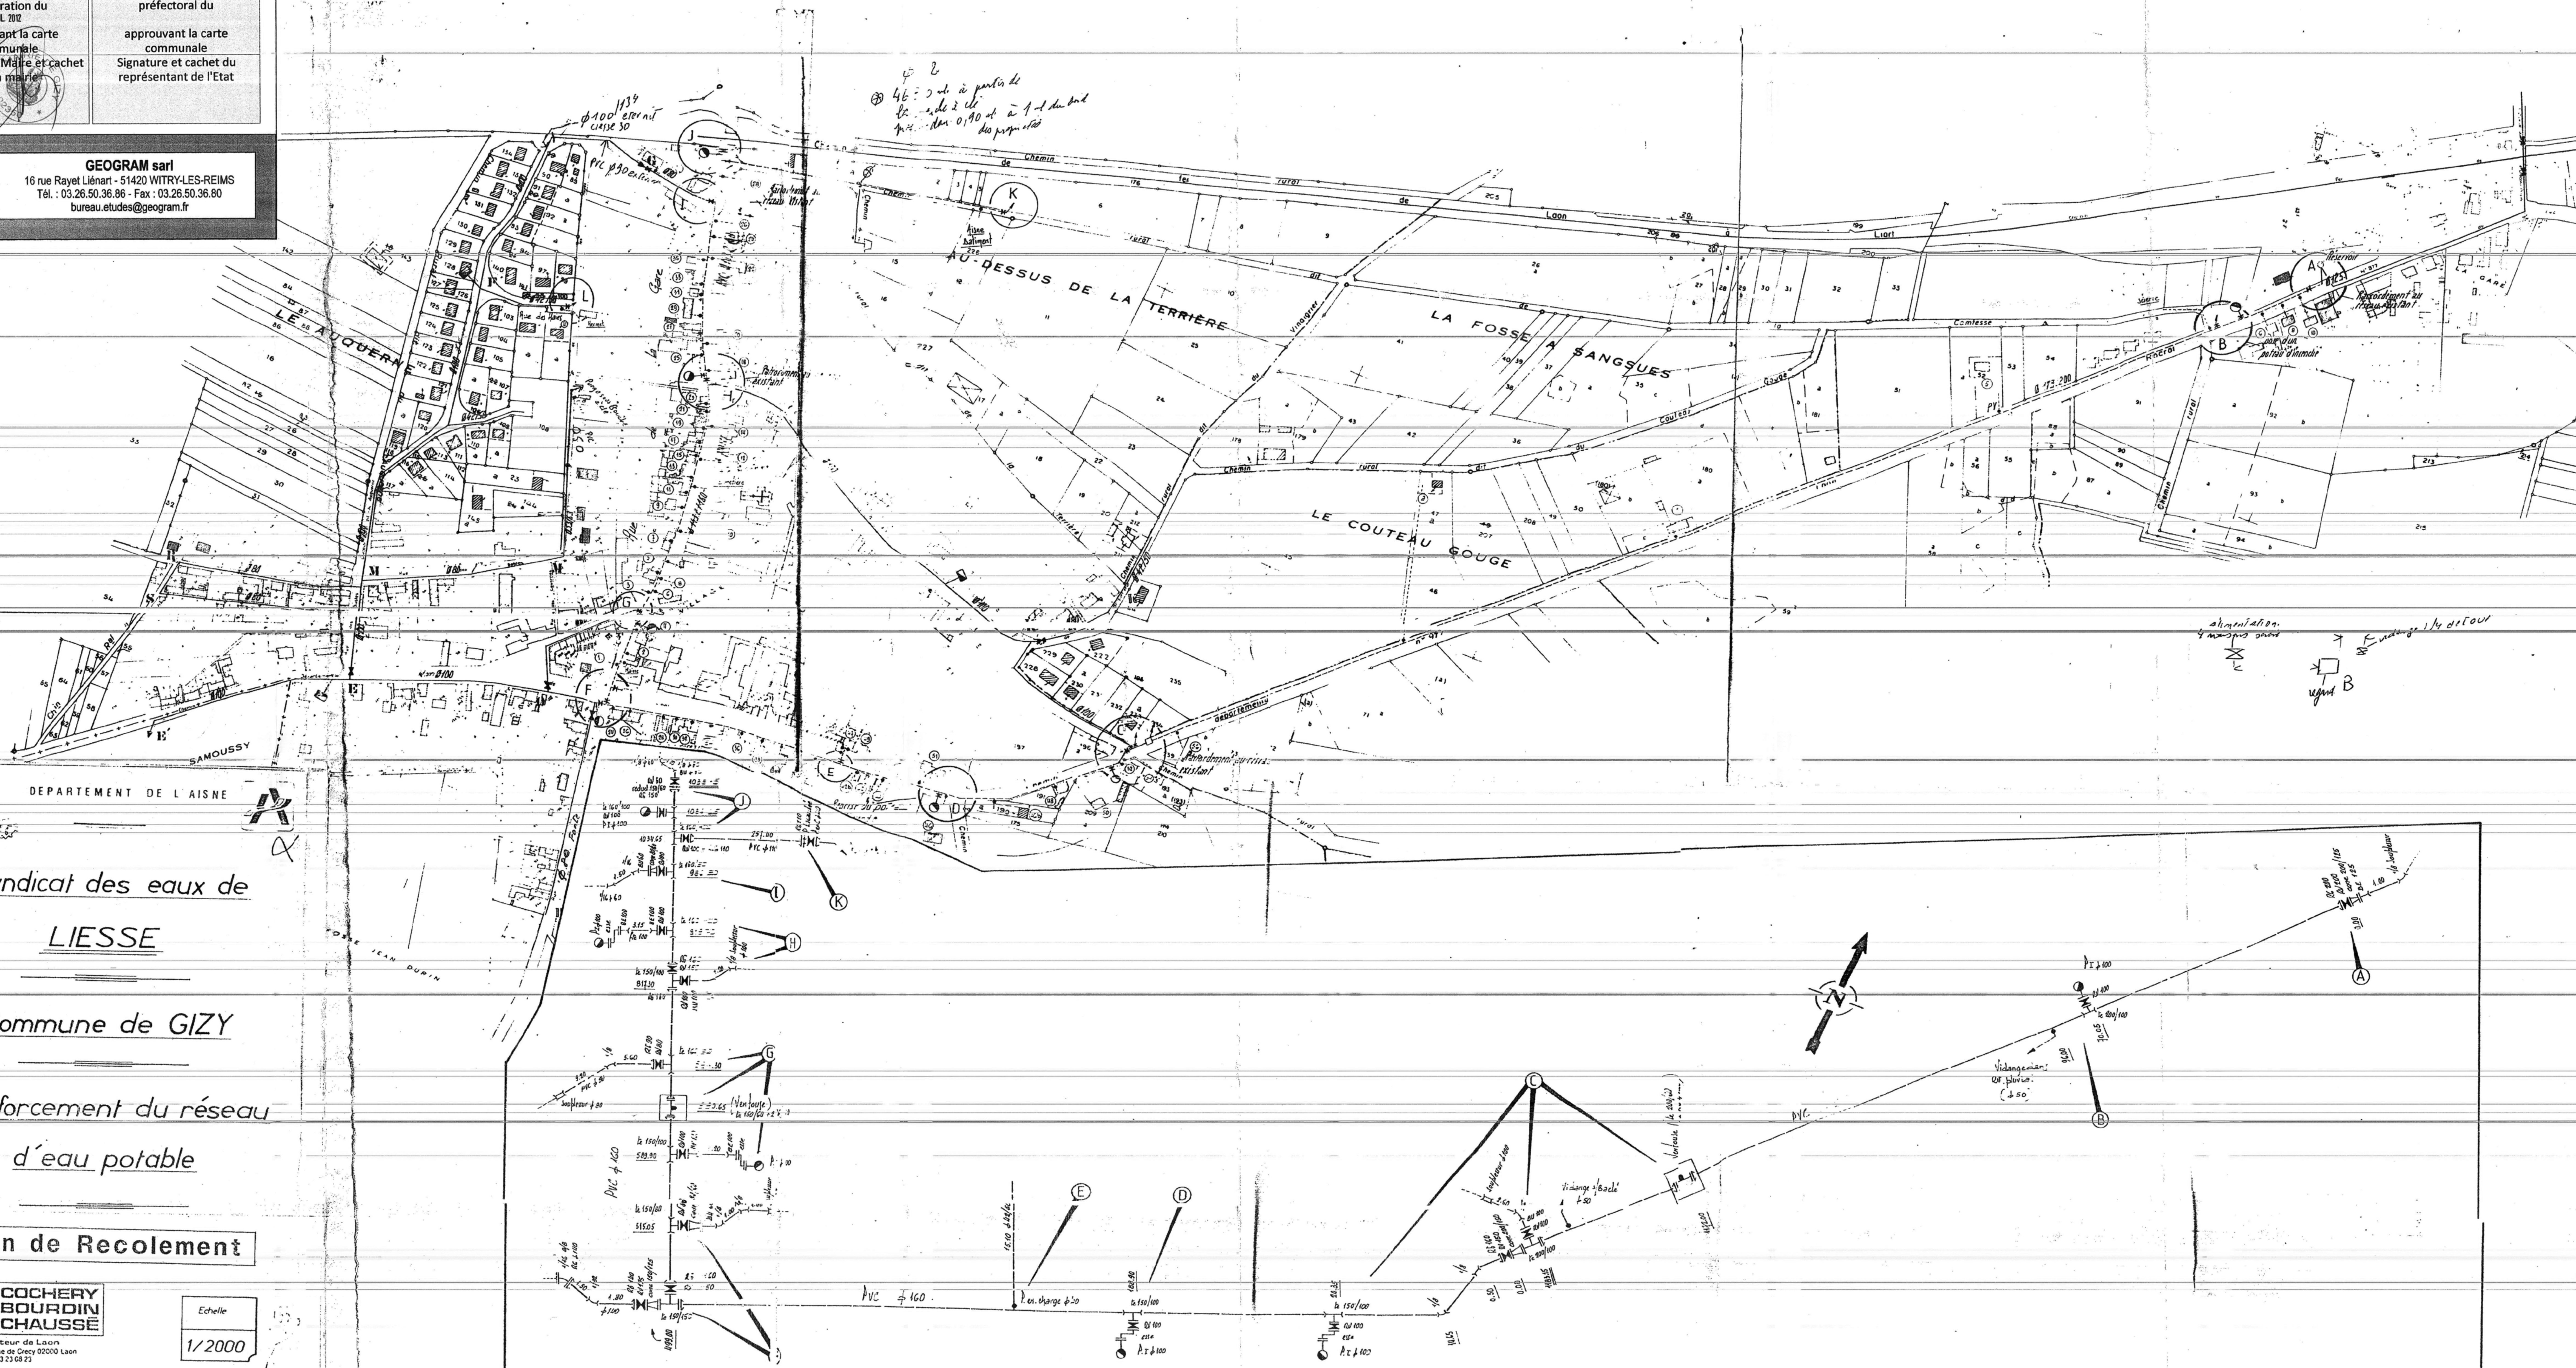

DEPARTEMENT DE L'AINSE
Syndicat des eaux de
LIESSE

Commune de GIZY
Renforcement du réseau
d'eau potable

Plan de Recolement

COCHERY BOURDIN CHAUSSE
Secteur de Laon
54, rue de Crécy 02000 Laon
Tel. 33 33 68 23
Echelle
1/2000